4

Województwo : **lubuskie**
Powiat : **wschowski**
Gmina : **Sława**
Obręb : **m. Sława**
Godło ark. mapy : **432.314.243**
Obiekt : **dz. nr 621/61 , 632/20**

MAPA SYTUACYJNA
Skala 1:1000

geodezyjna inwentaryzacja powykonawcza
Obiekt : Budowa Molo w ramach zadania „Budowa i modernizacja obiektów turystycznych w Gminie Sława"

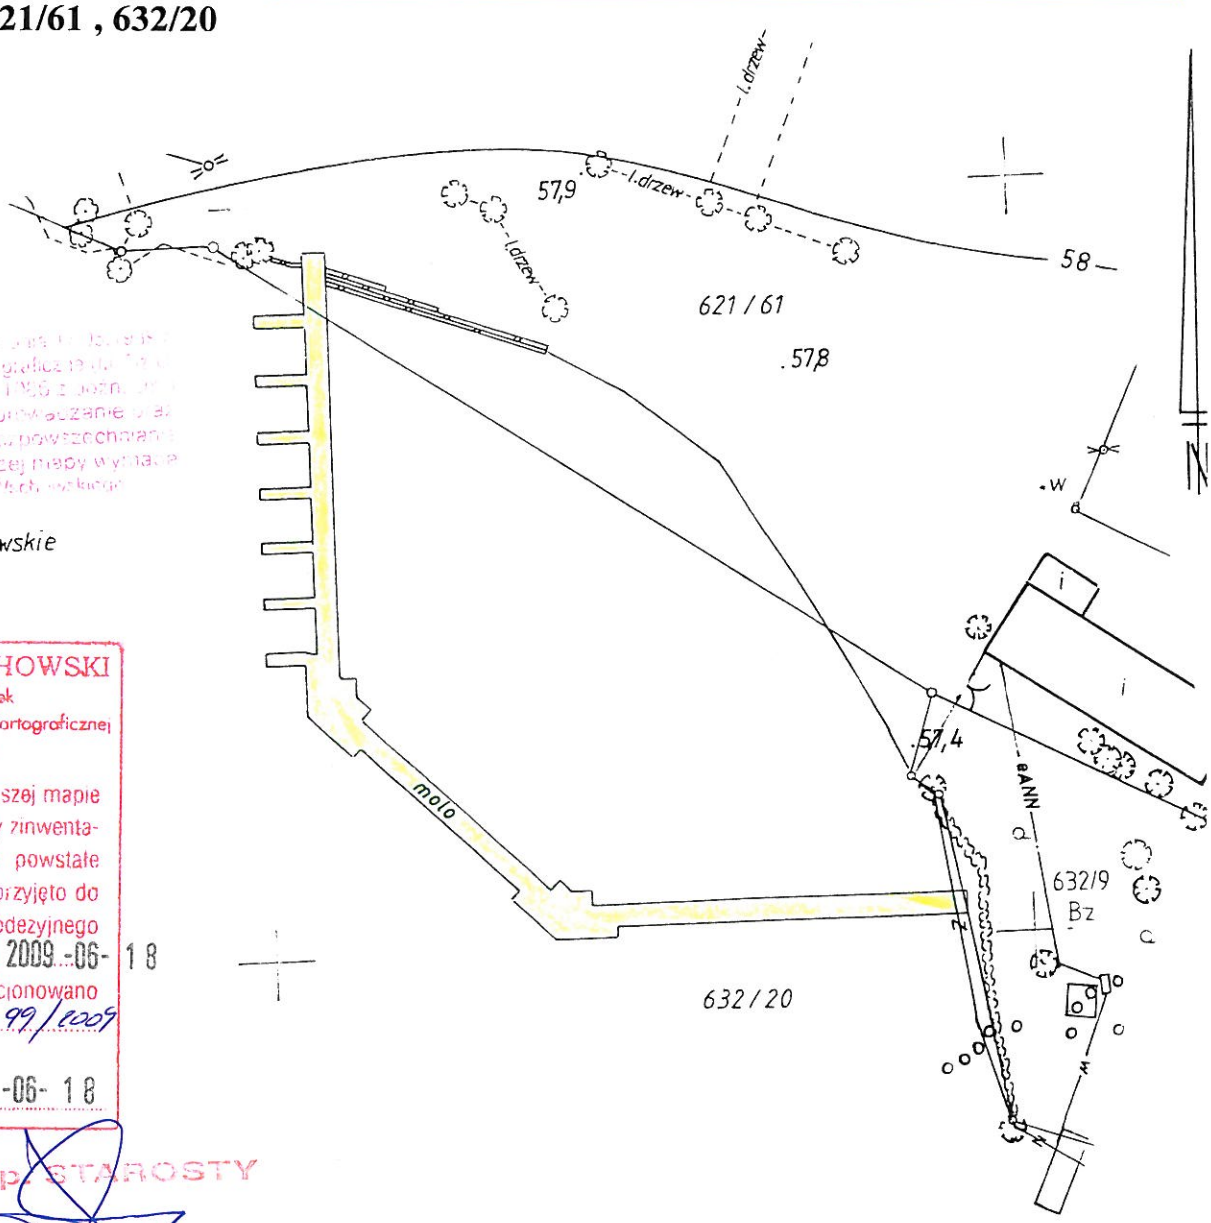

STAROSTA WSCHOWSKI
Powiatowy Ośrodek Dokumentacji Geodezyjnej i Kartograficznej we Wschowie
Wyeksponowane na niniejszej mapie obiekty budowlane zostały zinwentaryzowane, a dokumenty powstałe w wyniku inwentaryzacji przyjęto do państwowego zasobu geodezyjnego i kartograficznego w dniu 2009-06-18 i zaewidencjonowano pod nr KERG 1410-99/2009
Wschowa, dnia 2009-06-18

Z up. STAROSTY
Edward Machniacz
Naczelnik Wydziału Geodezji, Kartografii, Katastru i Gospodarki Nieruchomościami

GEODEZJA ROSZKOWSKI
67-410 Sława ; ul. W. Pola 16
NIP 925-102-29-66, REGON 080294189
tel. 068-3565280, kom 0601-857238

Opracowano na podstawie mapy zasadniczej 1:1000 po pomiarze powykonawczym wykonanym w czerwcu 2009 r.

Wykonawca :
mgr inż. geodeta
Marek Roszkowski

ks. rob. 85/2009 data : 17.06.2009r.

Czesław Kazimierz HOFMAŃSKI
geodeta uprawniony
Zaświadczenie GUGiK nr 2628

KONTROLA IZ
05-10-2011
LKPU